


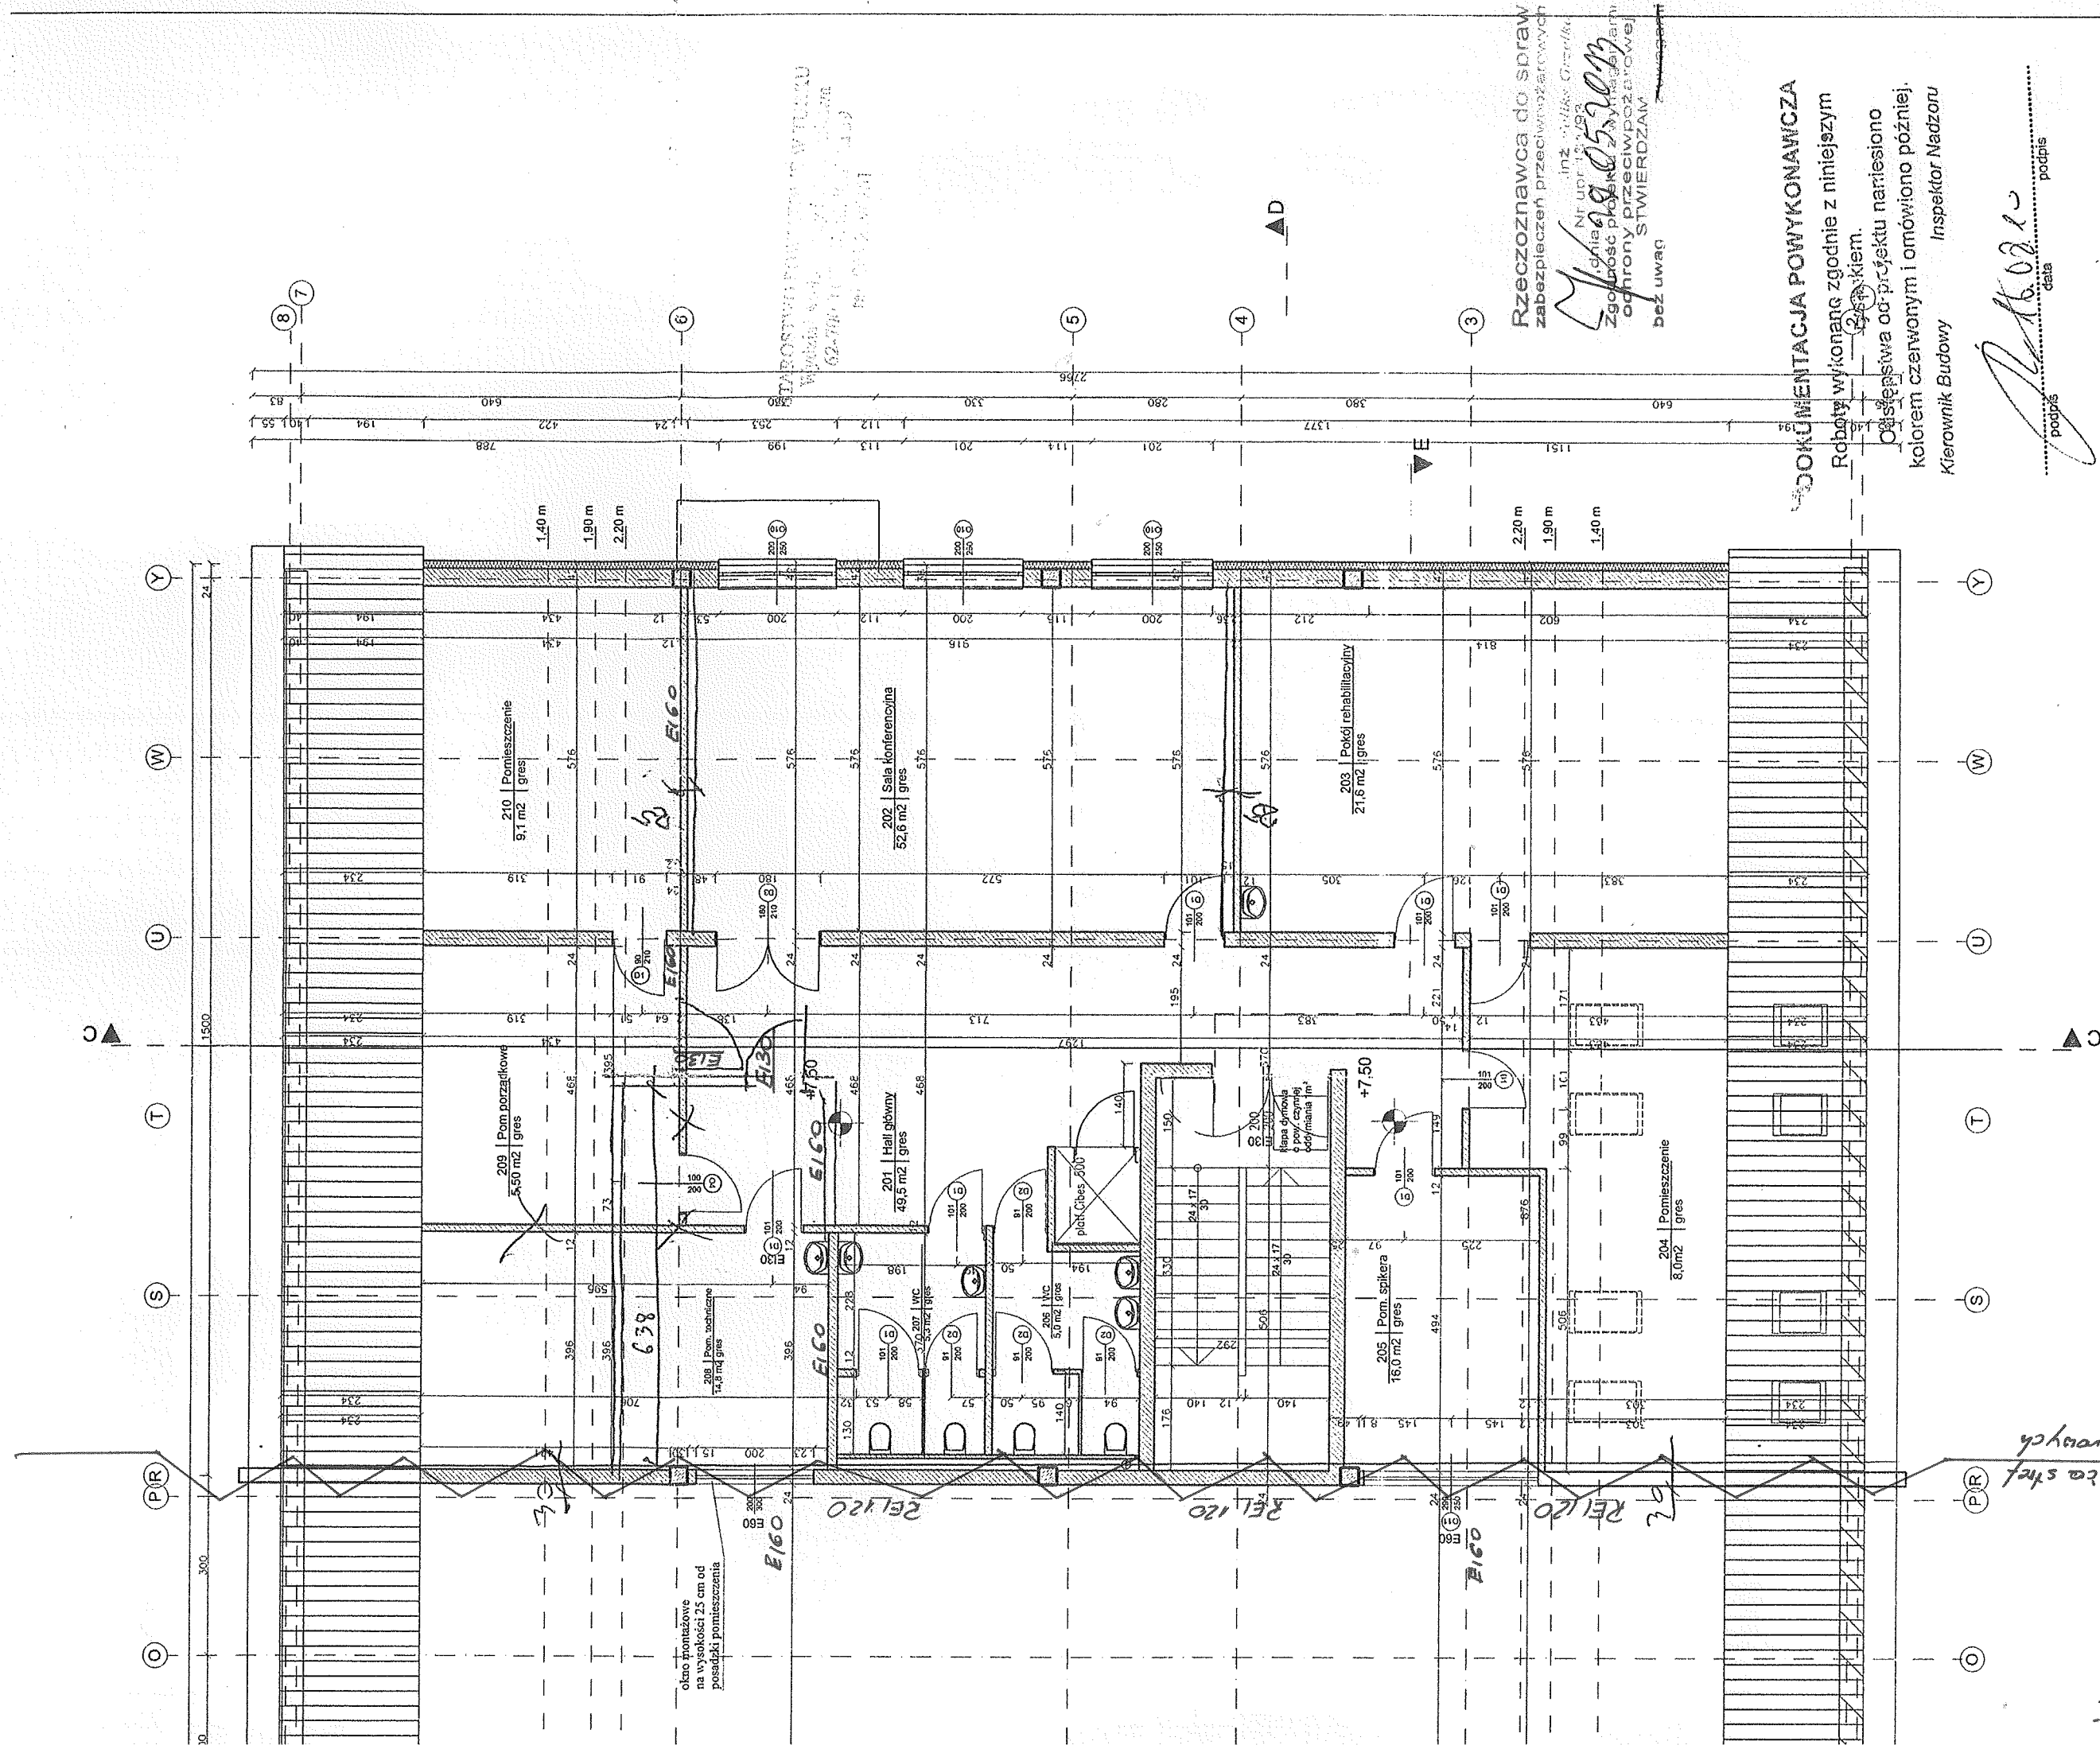

Rzeczoznawca do spraw
STWIERDZAM
bez uwag

DOKUMENTACJA POWYKONAWCZA

Roboty wykonane zgodnie z niniejszym
projektowaniem.

Odstąpienie od projektu naniesiono
kolorem czerwonym i omówiono później.

Kierownik Budowy Inspektor Nadzoru

[Signature]
data: 16.02.10 podpis





Śląskie Konsorcjum
Ekologiczne Sp. z o.o.
40-156 Katowice
Al. Karłowicza 125A
tel./fax 032/358-80-00

Inwestor:
Gmina Dobra
Pl. Wojska Polskiego 10
62-730 Dobra
Data: grudzień 2007r.


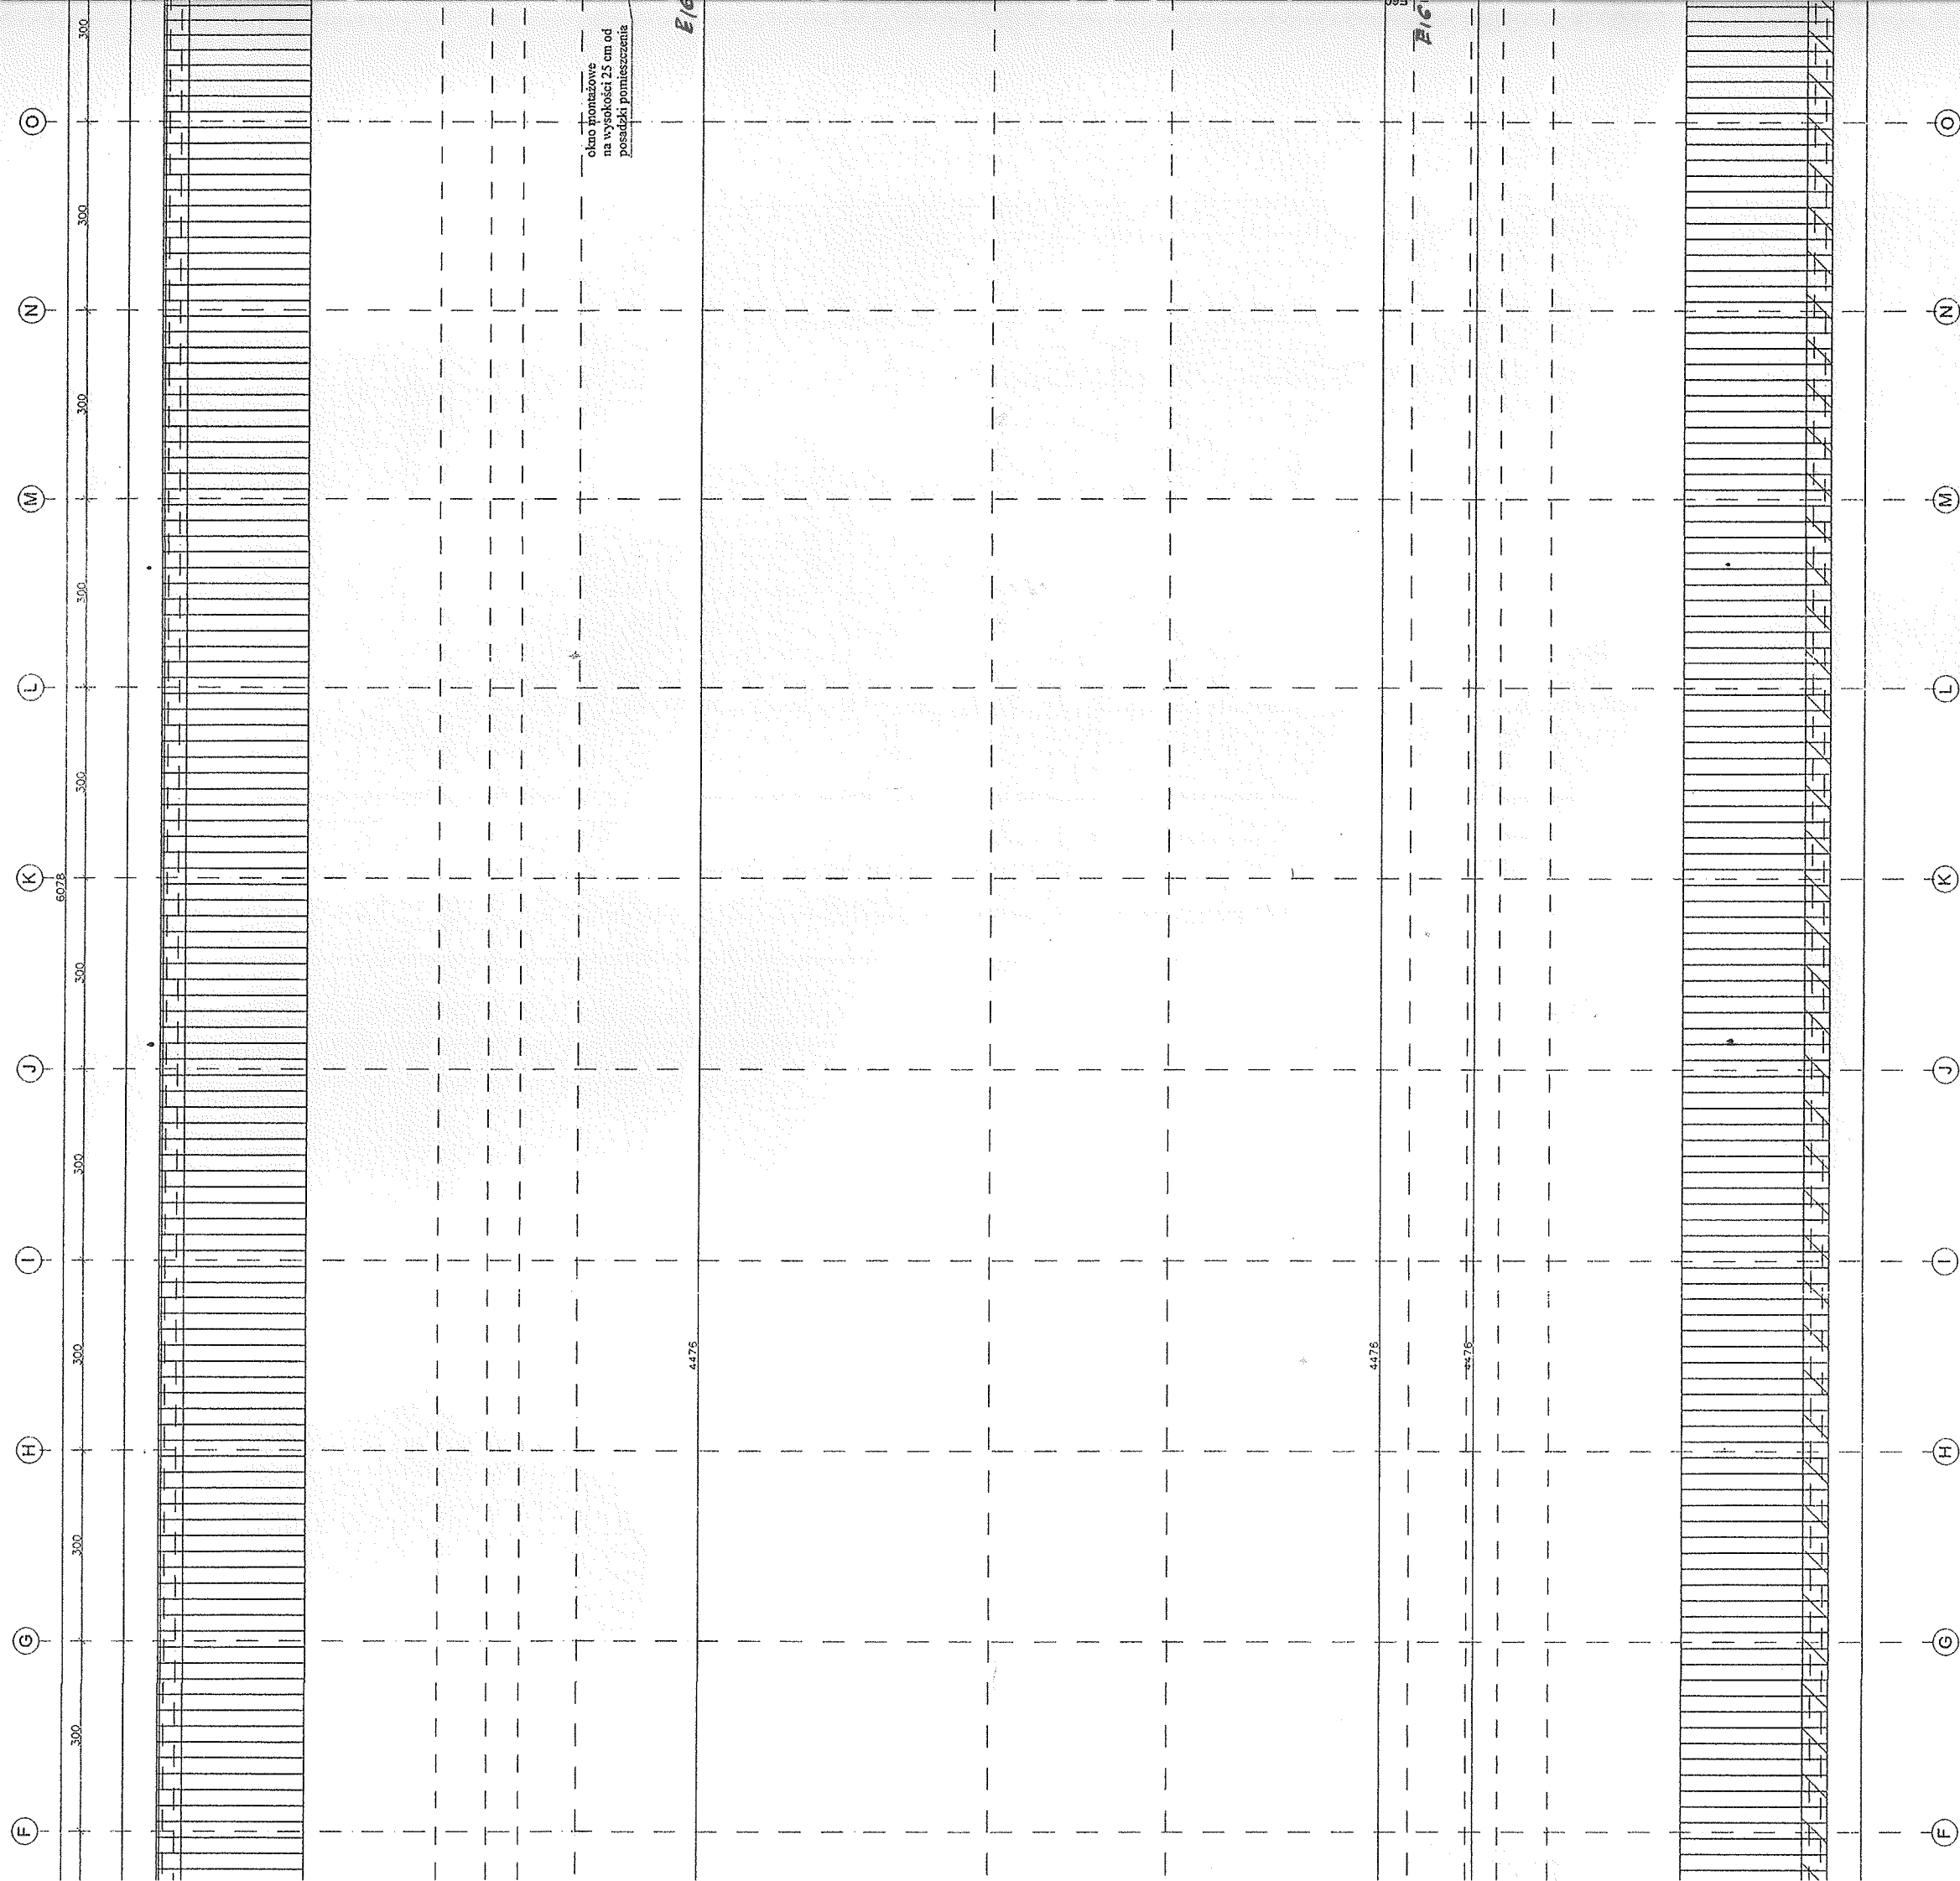

okno montażowe
na wysokości 25 cm od
posadzki pomieszczenia

4476


4476

4476

UWAGA:

ALTERNATYWNIE z POM. 205

drzwi D1 E160 przy likwidacji
przesłanianie D11 i montażu
balustrady - jol dla antresoli.

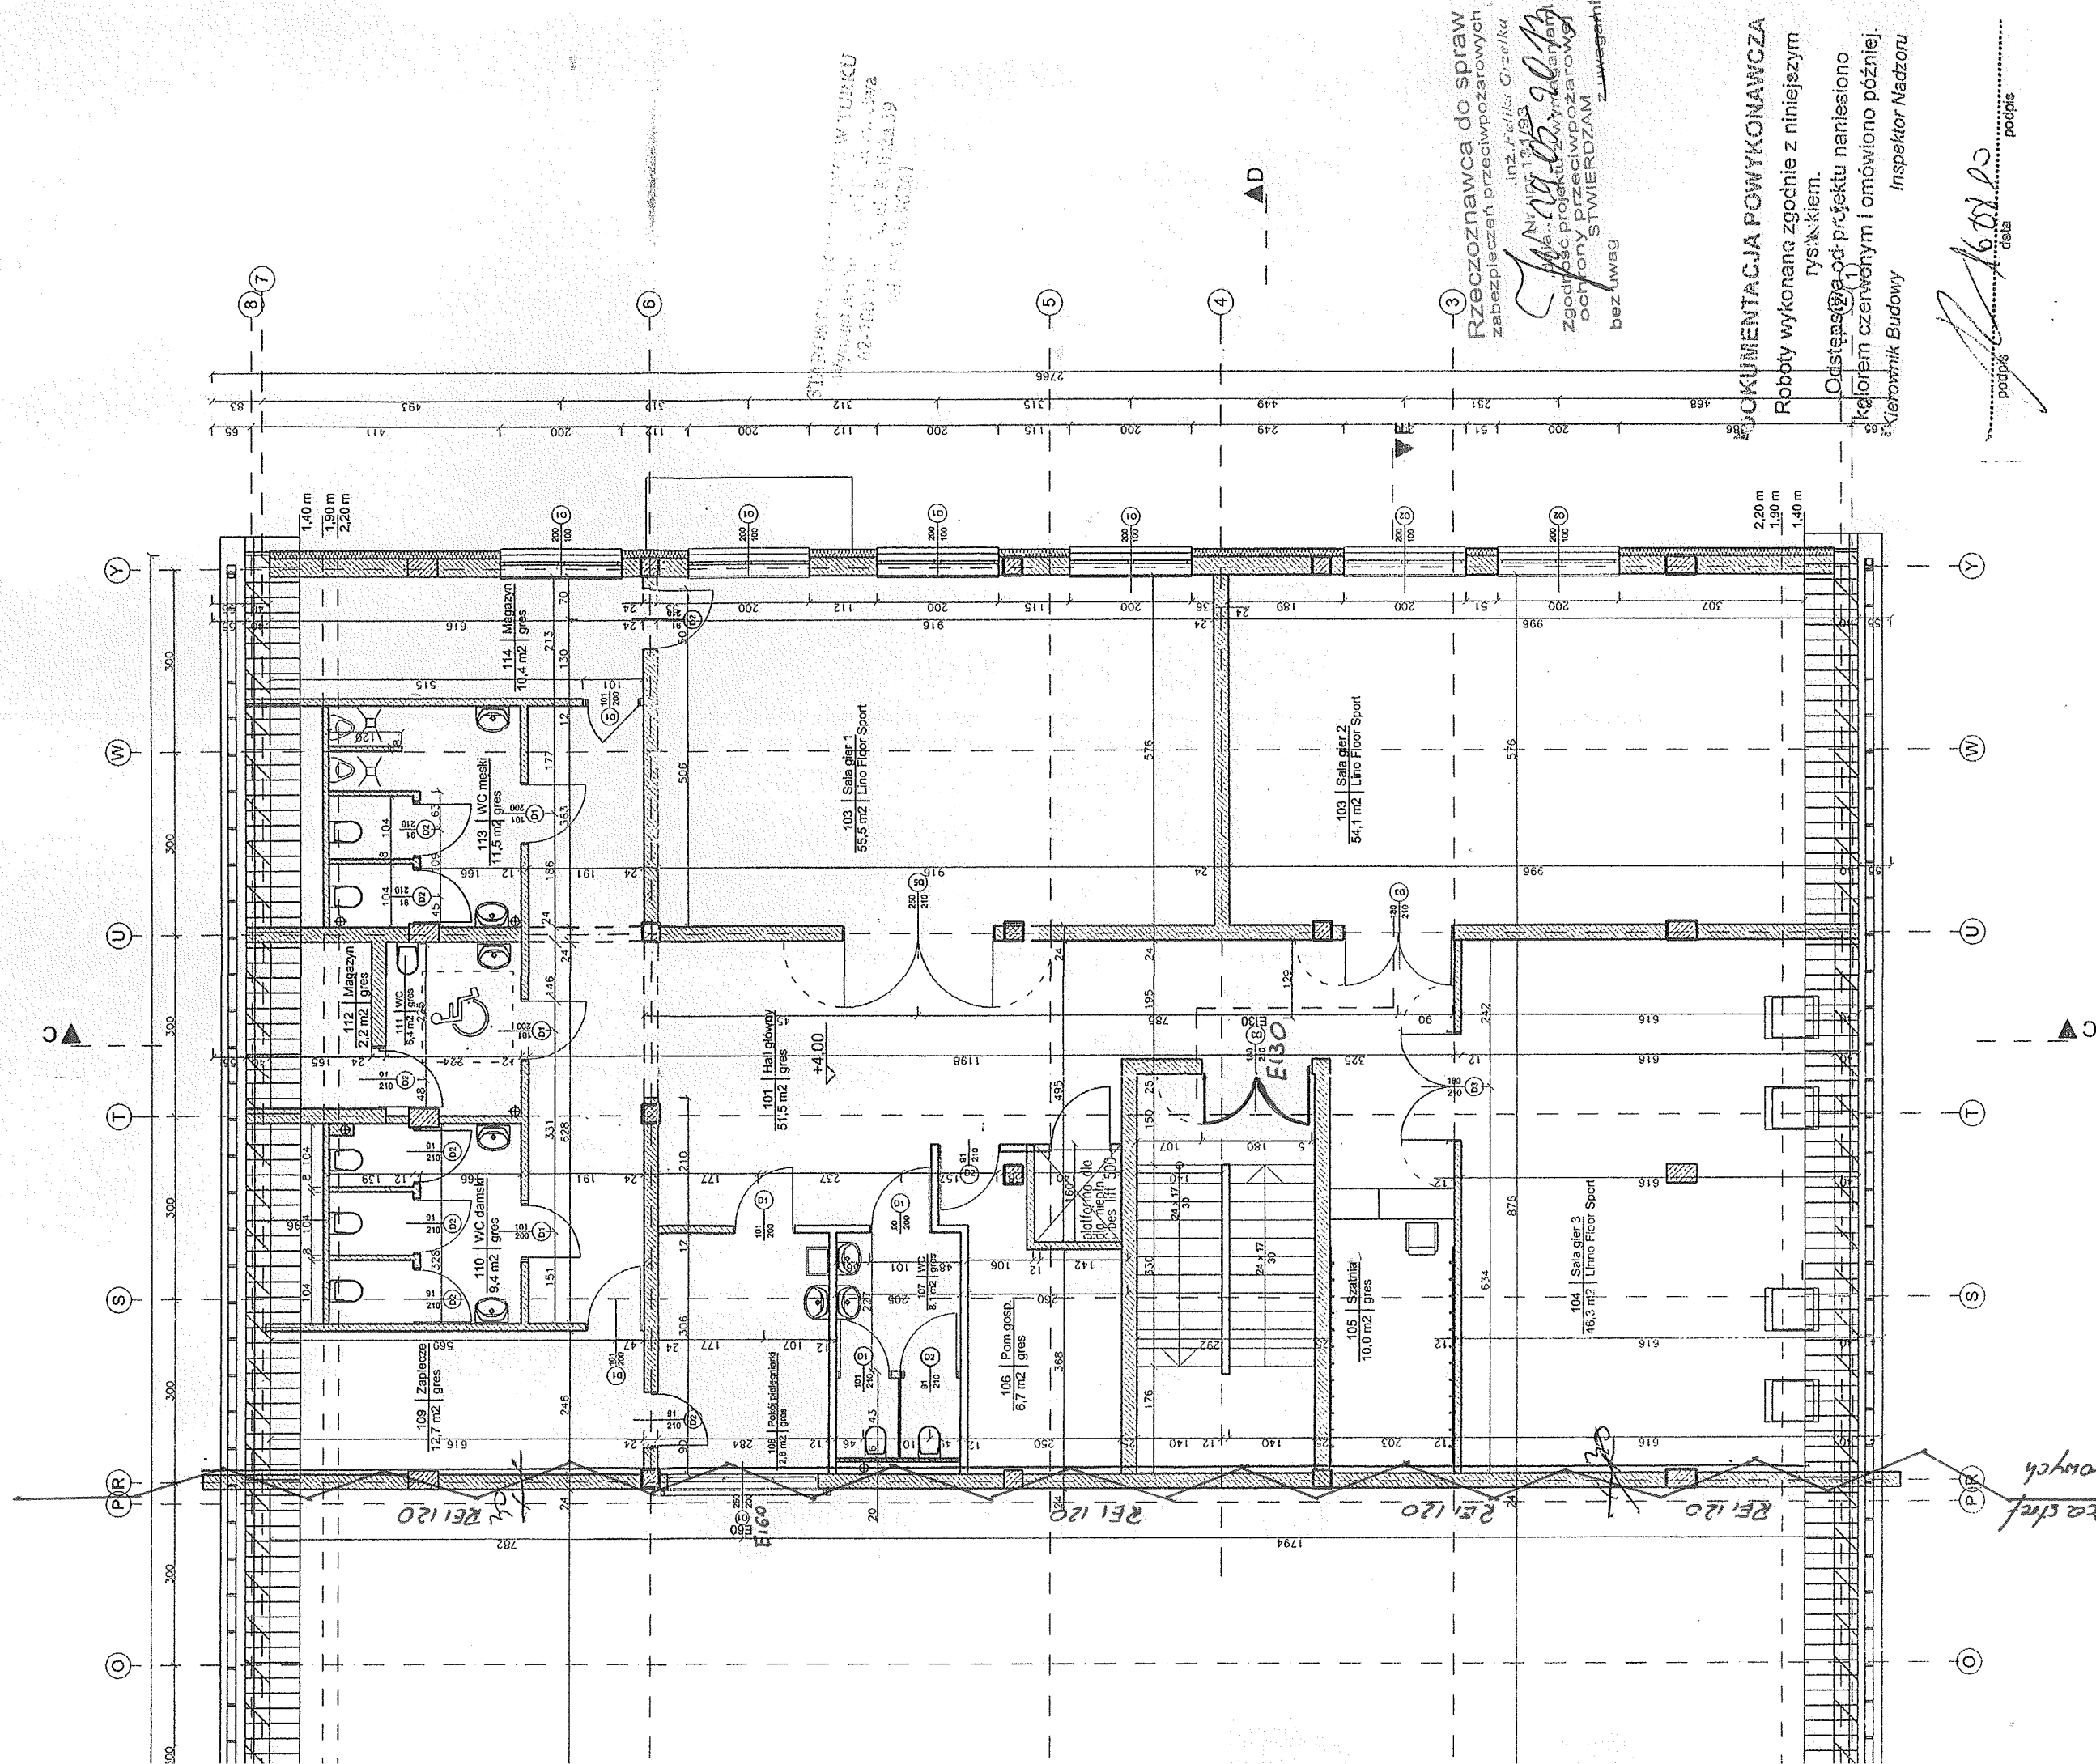


3 RZECZOSZNAWCA DO SPRAW
zabezpieczeń przeciwpożarowych
Nr 13/193
Zgodnie z projektem i wytycznymi
ochrony przeciwpożarowej
STWIERDZAM
bez uwag

4 DOKUMENTACJA POWYKONAWCZA
Roboty wykonane zgodnie z niniejszym
rysunkiem.
Odstępstwo od projektu naniesiono
kolorem czerwonym i omówiono później.
Kierownik Budowy Inspektor Nadzoru

podpis data
16.02.20


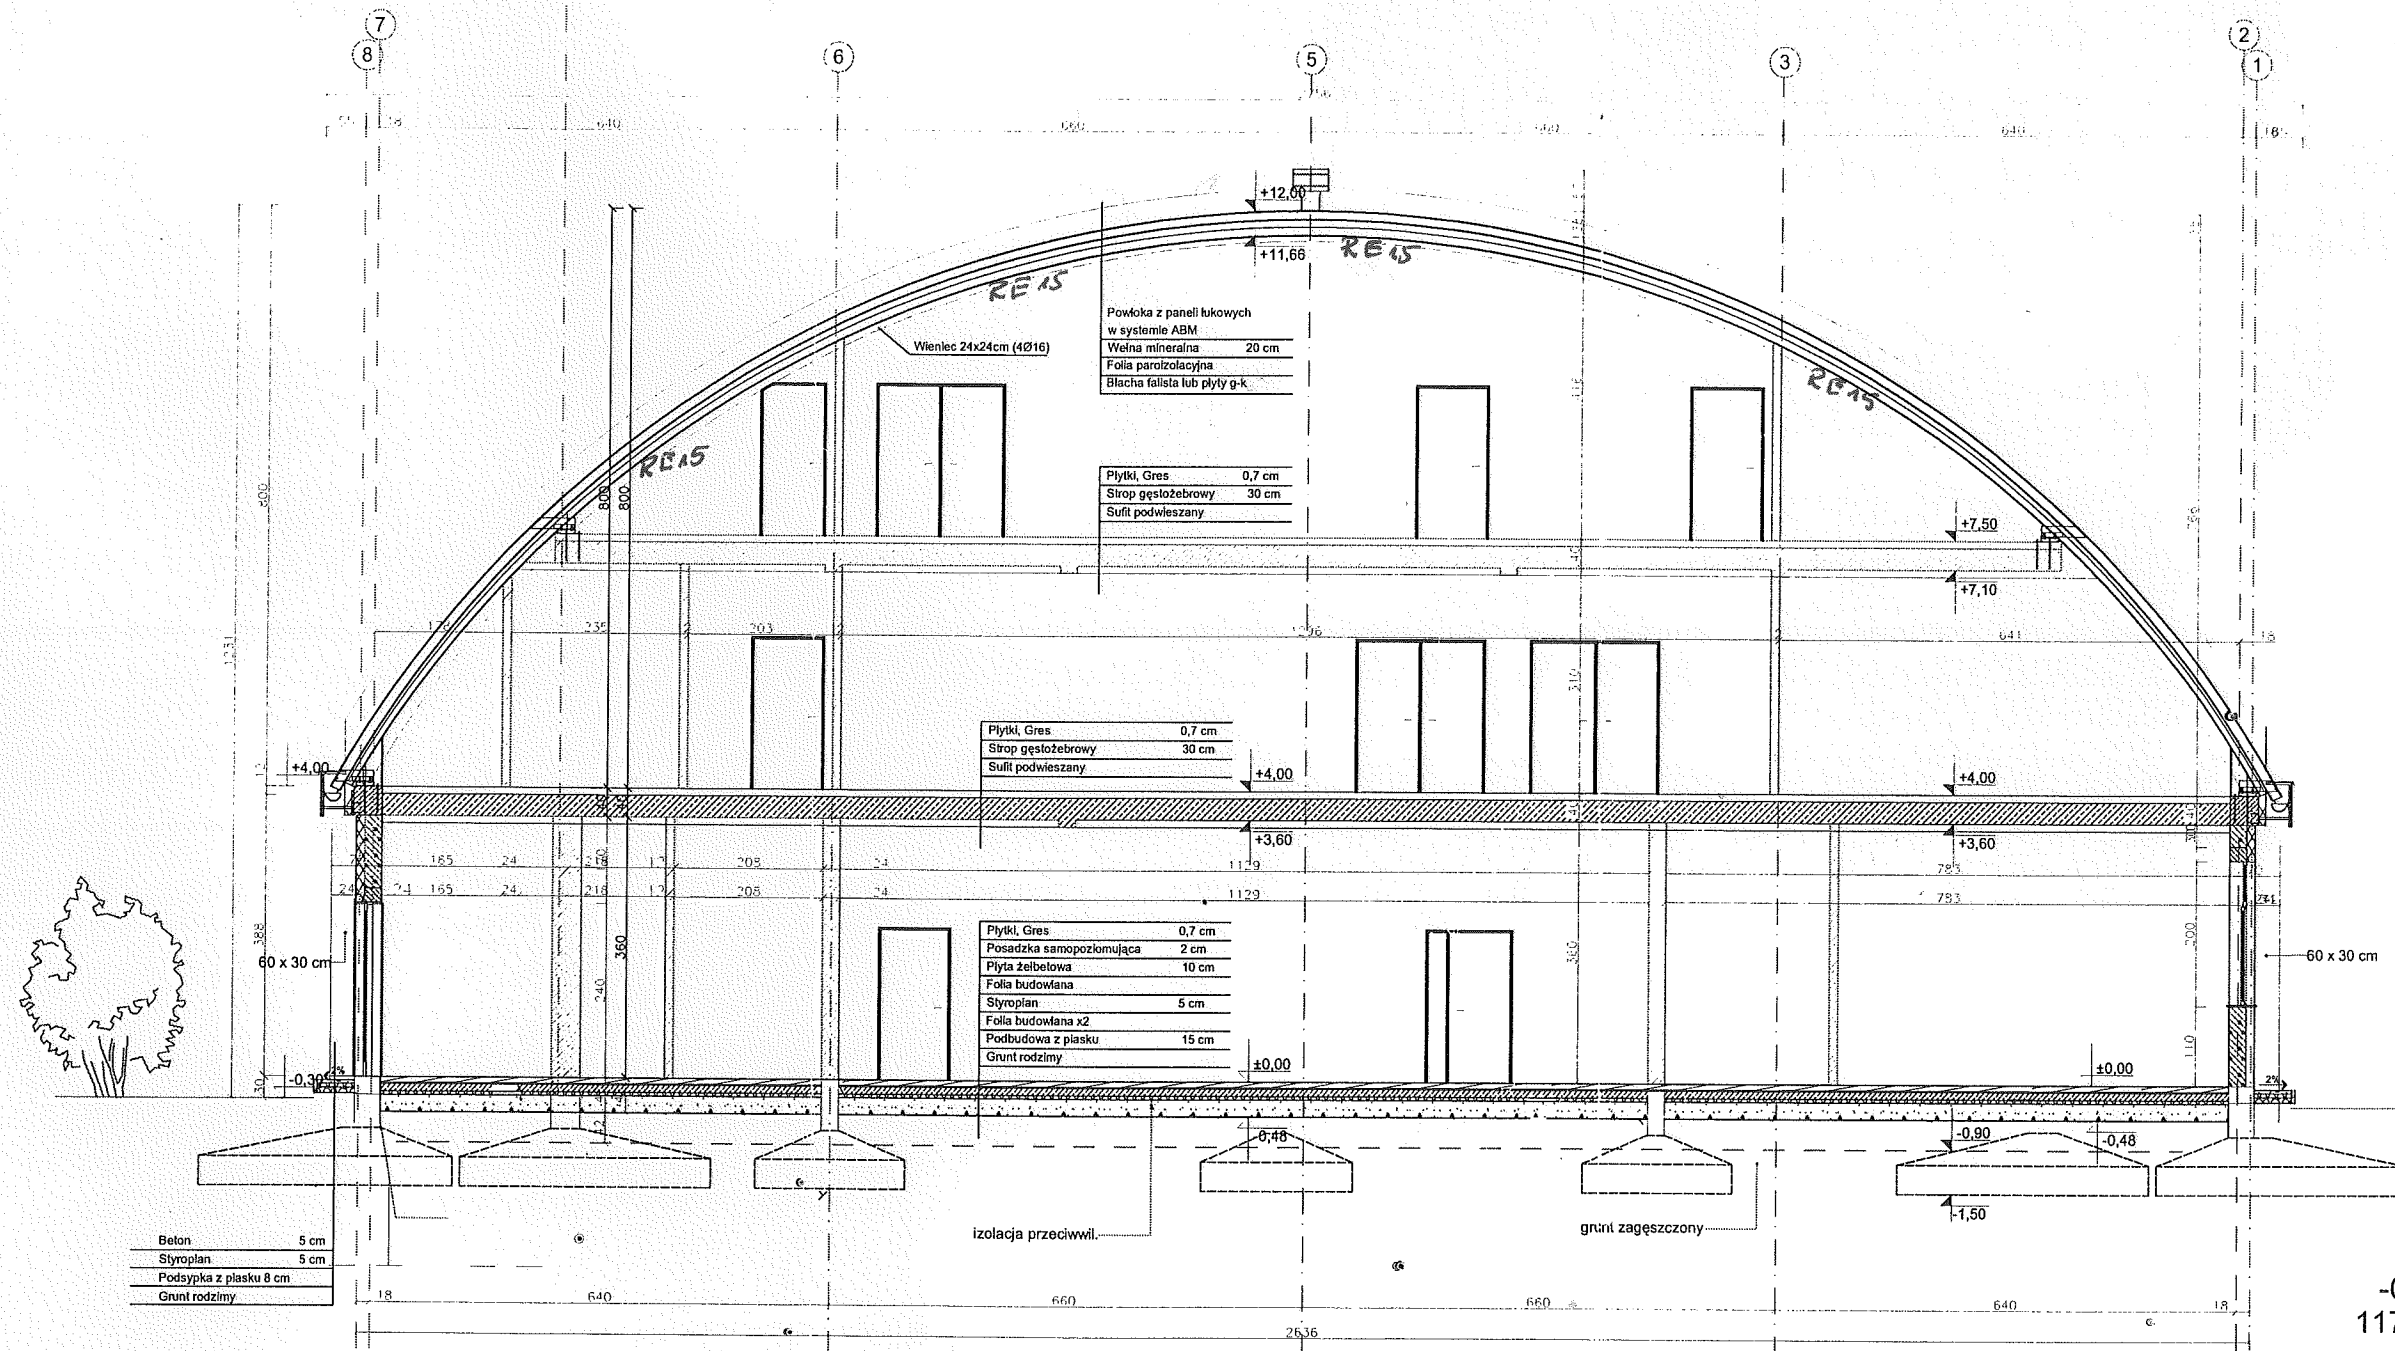


Rzeczoznawca do spraw
zabezpieczeń przeciwpożarowych

inż. Feliks Grzelka
Nr upraw. 131/93
Zgodność projektu z wymaganiami
ochrony przeciwpożarowej
STWIERDZAM
z uwagami

-0.30 PPP
117.64m npm

 Śląskie Konsorcjum Ekologiczne Sp. z o.o. 40-156 Katowice Al. Korfańskiego 125A tel/fax 032/358-80-00	Funckja:	Imię i nazwisko:	Nr uprawnień:	Pozycja:
	Projektant:	Elżbieta Szczucińska	321/89/UW	
	Projektant:	mgr inż. arch. K. Wodała	571/73/WM	
	Sprawdzający:	mgr inż. arch. K. Łanicki	03/02/001A	
	Lokalizacja:	Dobra-Długa Wieś, działka nr 482/2 481		
Inwestor: Gmina Dobra Pl. Wojska Polskiego 10 62-730 Dobra Data: grudzień 2007r.	Nazwa projektu/Obiekt:		Sala sportowa w Dobrej – Długa Wieś	
	Nazwa rysunku:		Przekrój C-C	
	Faza projektu:	Projekt budowlany,	Nr rysunku:	A-10
	Skala:	1:100		
Korzystanie z rozwiązań technicznych zawartych w niniejszym projekcie jest dozwolone wyłącznie do celów, w których został on opracowany.				

STY

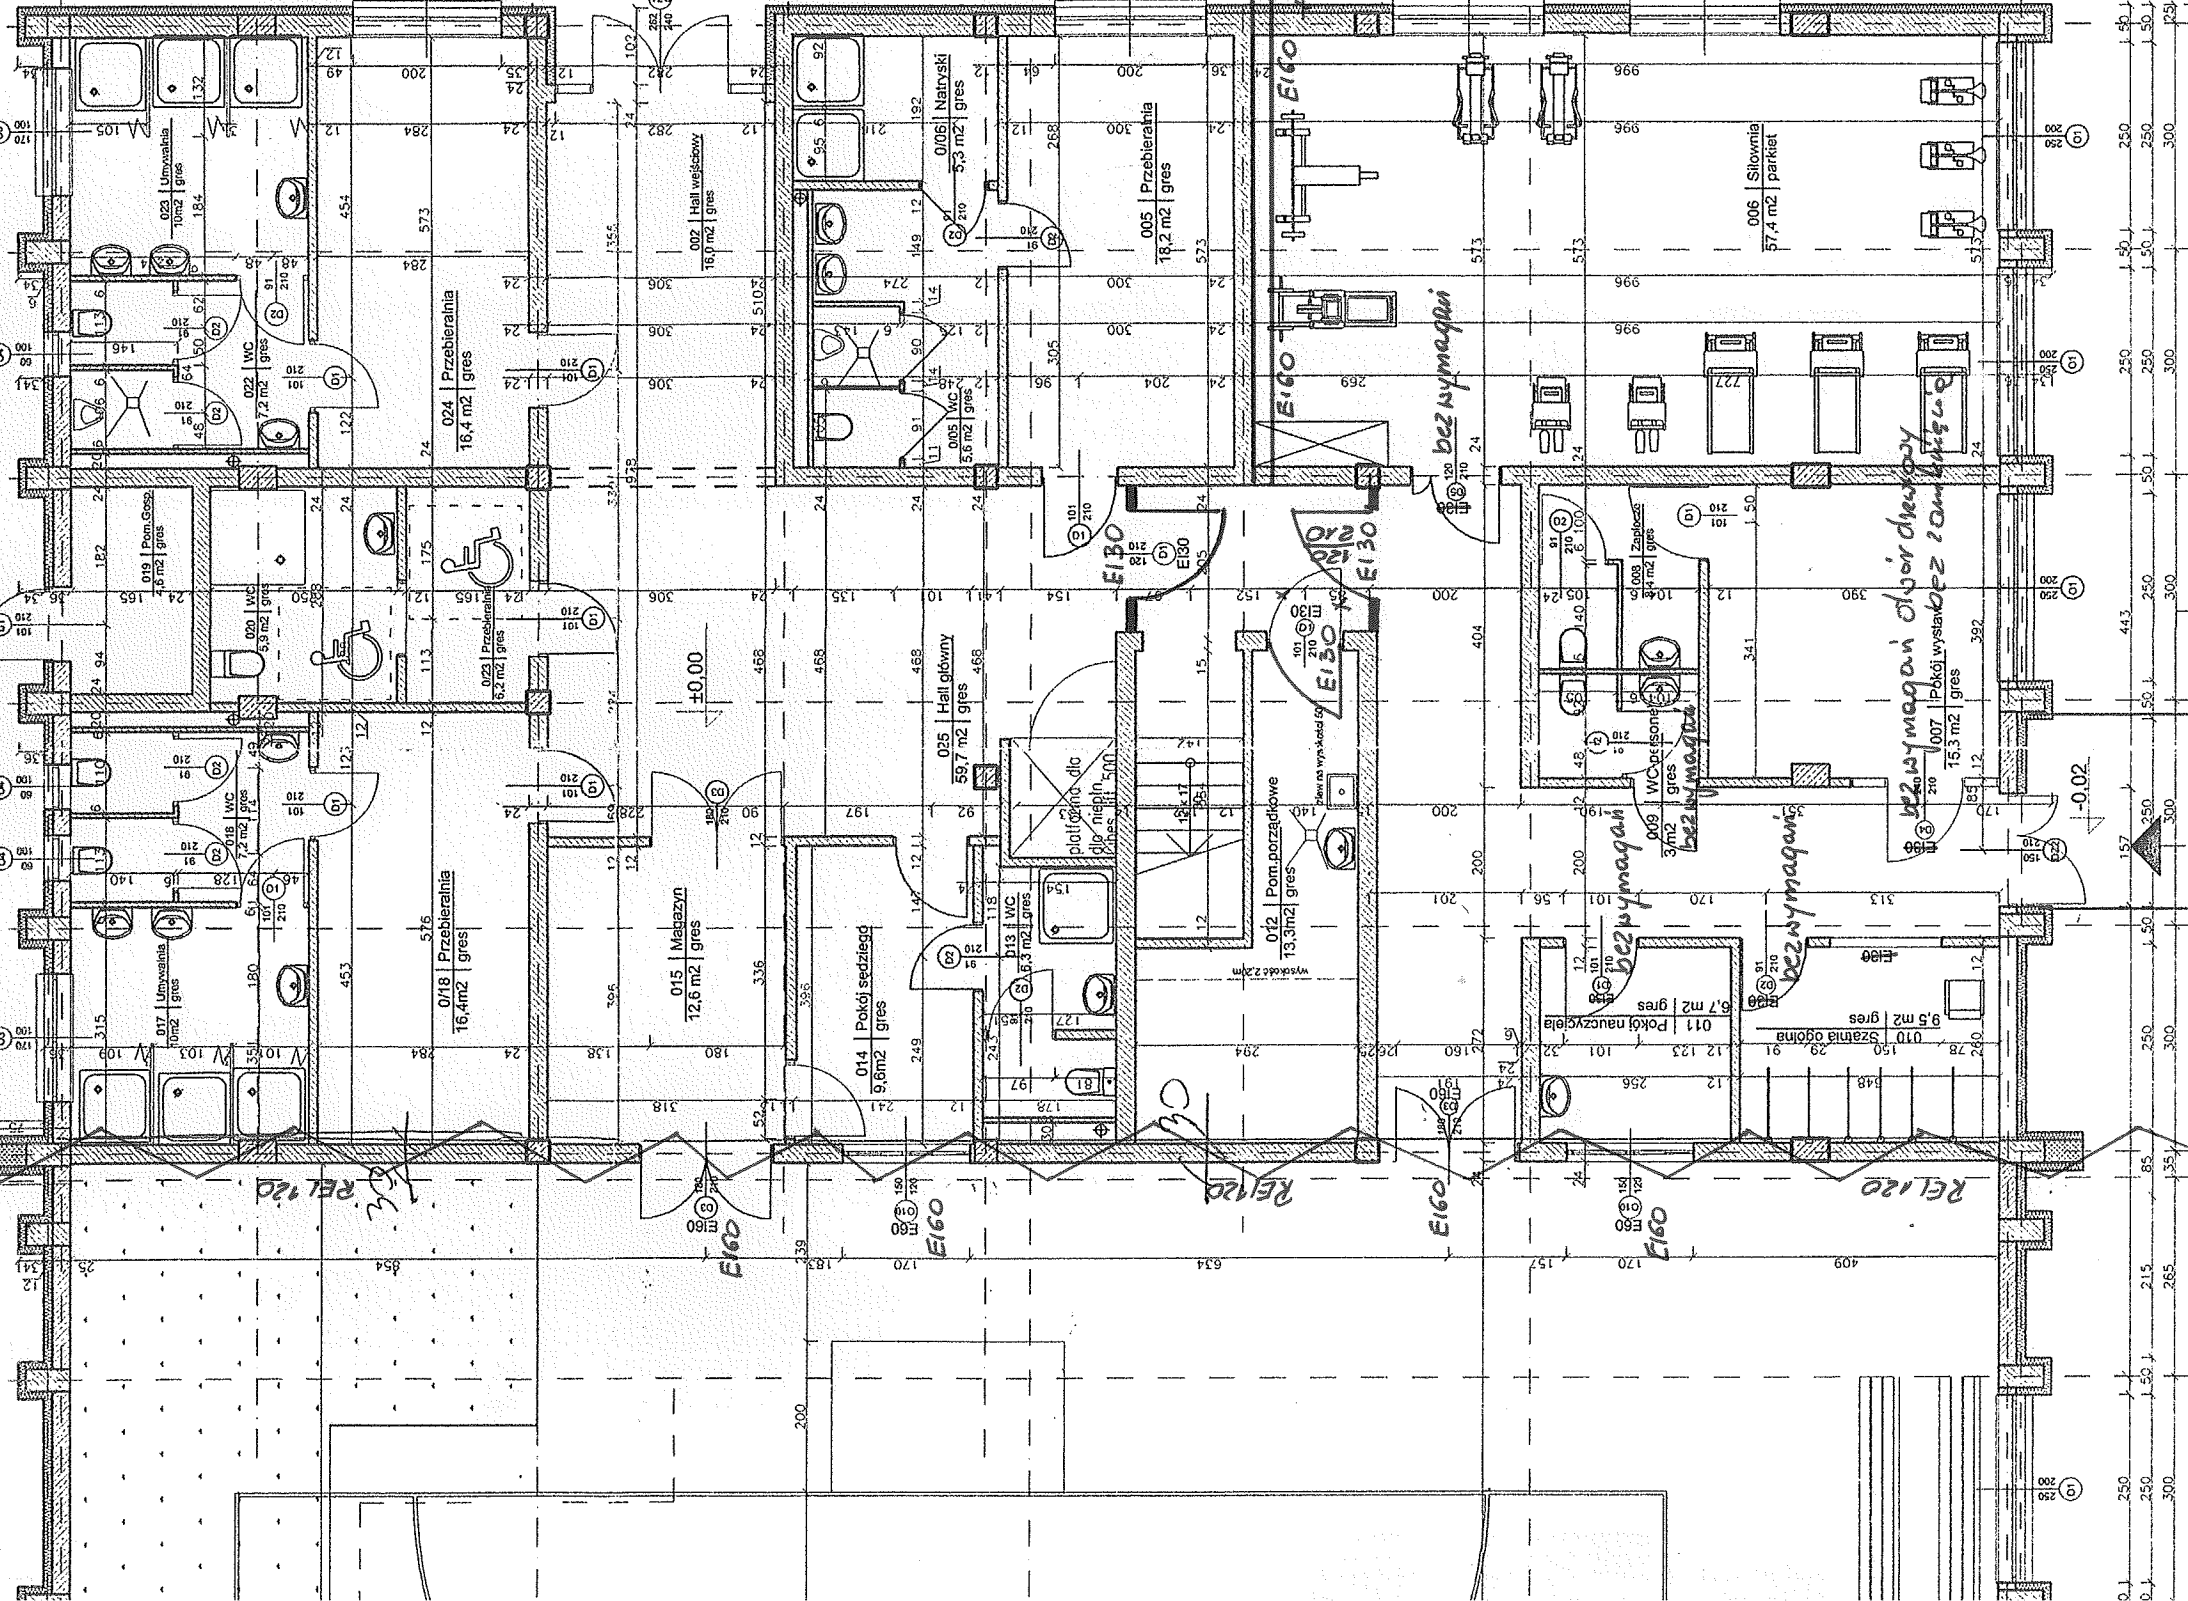Aleksandra Janowska
ARCHITEKTURA I BUDOWNICTWORZECZOZNAWCA DO SPRAW
zabezpieczeń przeciwpożarowych
inż. Poliks Grzelka
Data: 14.01.2010
Lp. 9.23/10.9. (podpis i pieczęć inżyniera)inż. Bożena Hajda
RZECZOZNAWCA
DO SPRAW SANITARNO-HIGIENICZNYCH
INŻ. UPRAWNIENIA 105-SP/095
W ZAKRESIE BUDOWNICTWA PRZEMYSŁOWEGO
I OGÓLNEGO BEZ SŁUŻBY ZDROWIA
41-907 Bytom, ul. Bożyckiego 4/4
tel. kom. 0 608 38 10 60Uzgodniono pod względem wymagań
higienicznych i zdrowotnych bez zastrzeżeń
(zastrzeżenia)Data: 14.01.2010
Lp. 9.23/10.9. (podpis i pieczęć inżyniera)+/-0.00 PPP
117.64m npmgranica strefy
pożarowychZaprojektowano pod względem zgodności
z przepisami bezpieczeństwa i higieny pracy
oraz wymaganiami ergonomii:
1) bez zastrzeżeń
2) z zastrzeżeniami wymienionymi
w załączniku do projektu
Data: 14.01.2010
Lp. 9.23/10.9. (podpis i pieczęć inżyniera)mgr inż. Piotr Sienkiewicz
RZECZOZNAWCA DO SPRAW
zabezpieczeń przeciwpożarowych
Data: 14.01.2010
Lp. 9.23/10.9. (podpis i pieczęć inżyniera)Śląskie Konsorcjum
Ekologiczne Sp. z o.o.
40-156 Katowice
Al. Karłowicza 125A
tel/fax 032/358-80-00Inwestor:
Gmina Dobra
Pl. Wojska Polskiego 10
62-730 Dobro
Data: grudzień 2007r.

Strefa wzmocnienia konstrukcji podłogi sportowej do nośności 4ton

Boisko o wymiarach

Trybuny

bez wymagań
antypaniczne

bez wymagań

bez wymagań
antypaniczne

